


ザ・ビッグエクストラ水上市

兵庫県土整備部住宅建築局営繕課

完成図



工事名称	県立柏原・柏原赤十字統合新病院及び丹波市地域医療総合支援センター（仮称）建築工事	種別	A-009
図面名称	病院棟 配置図	縮尺	1/500(A1) 1/1000(A3)
作成者		高し番号	009
作成日	H31.3		

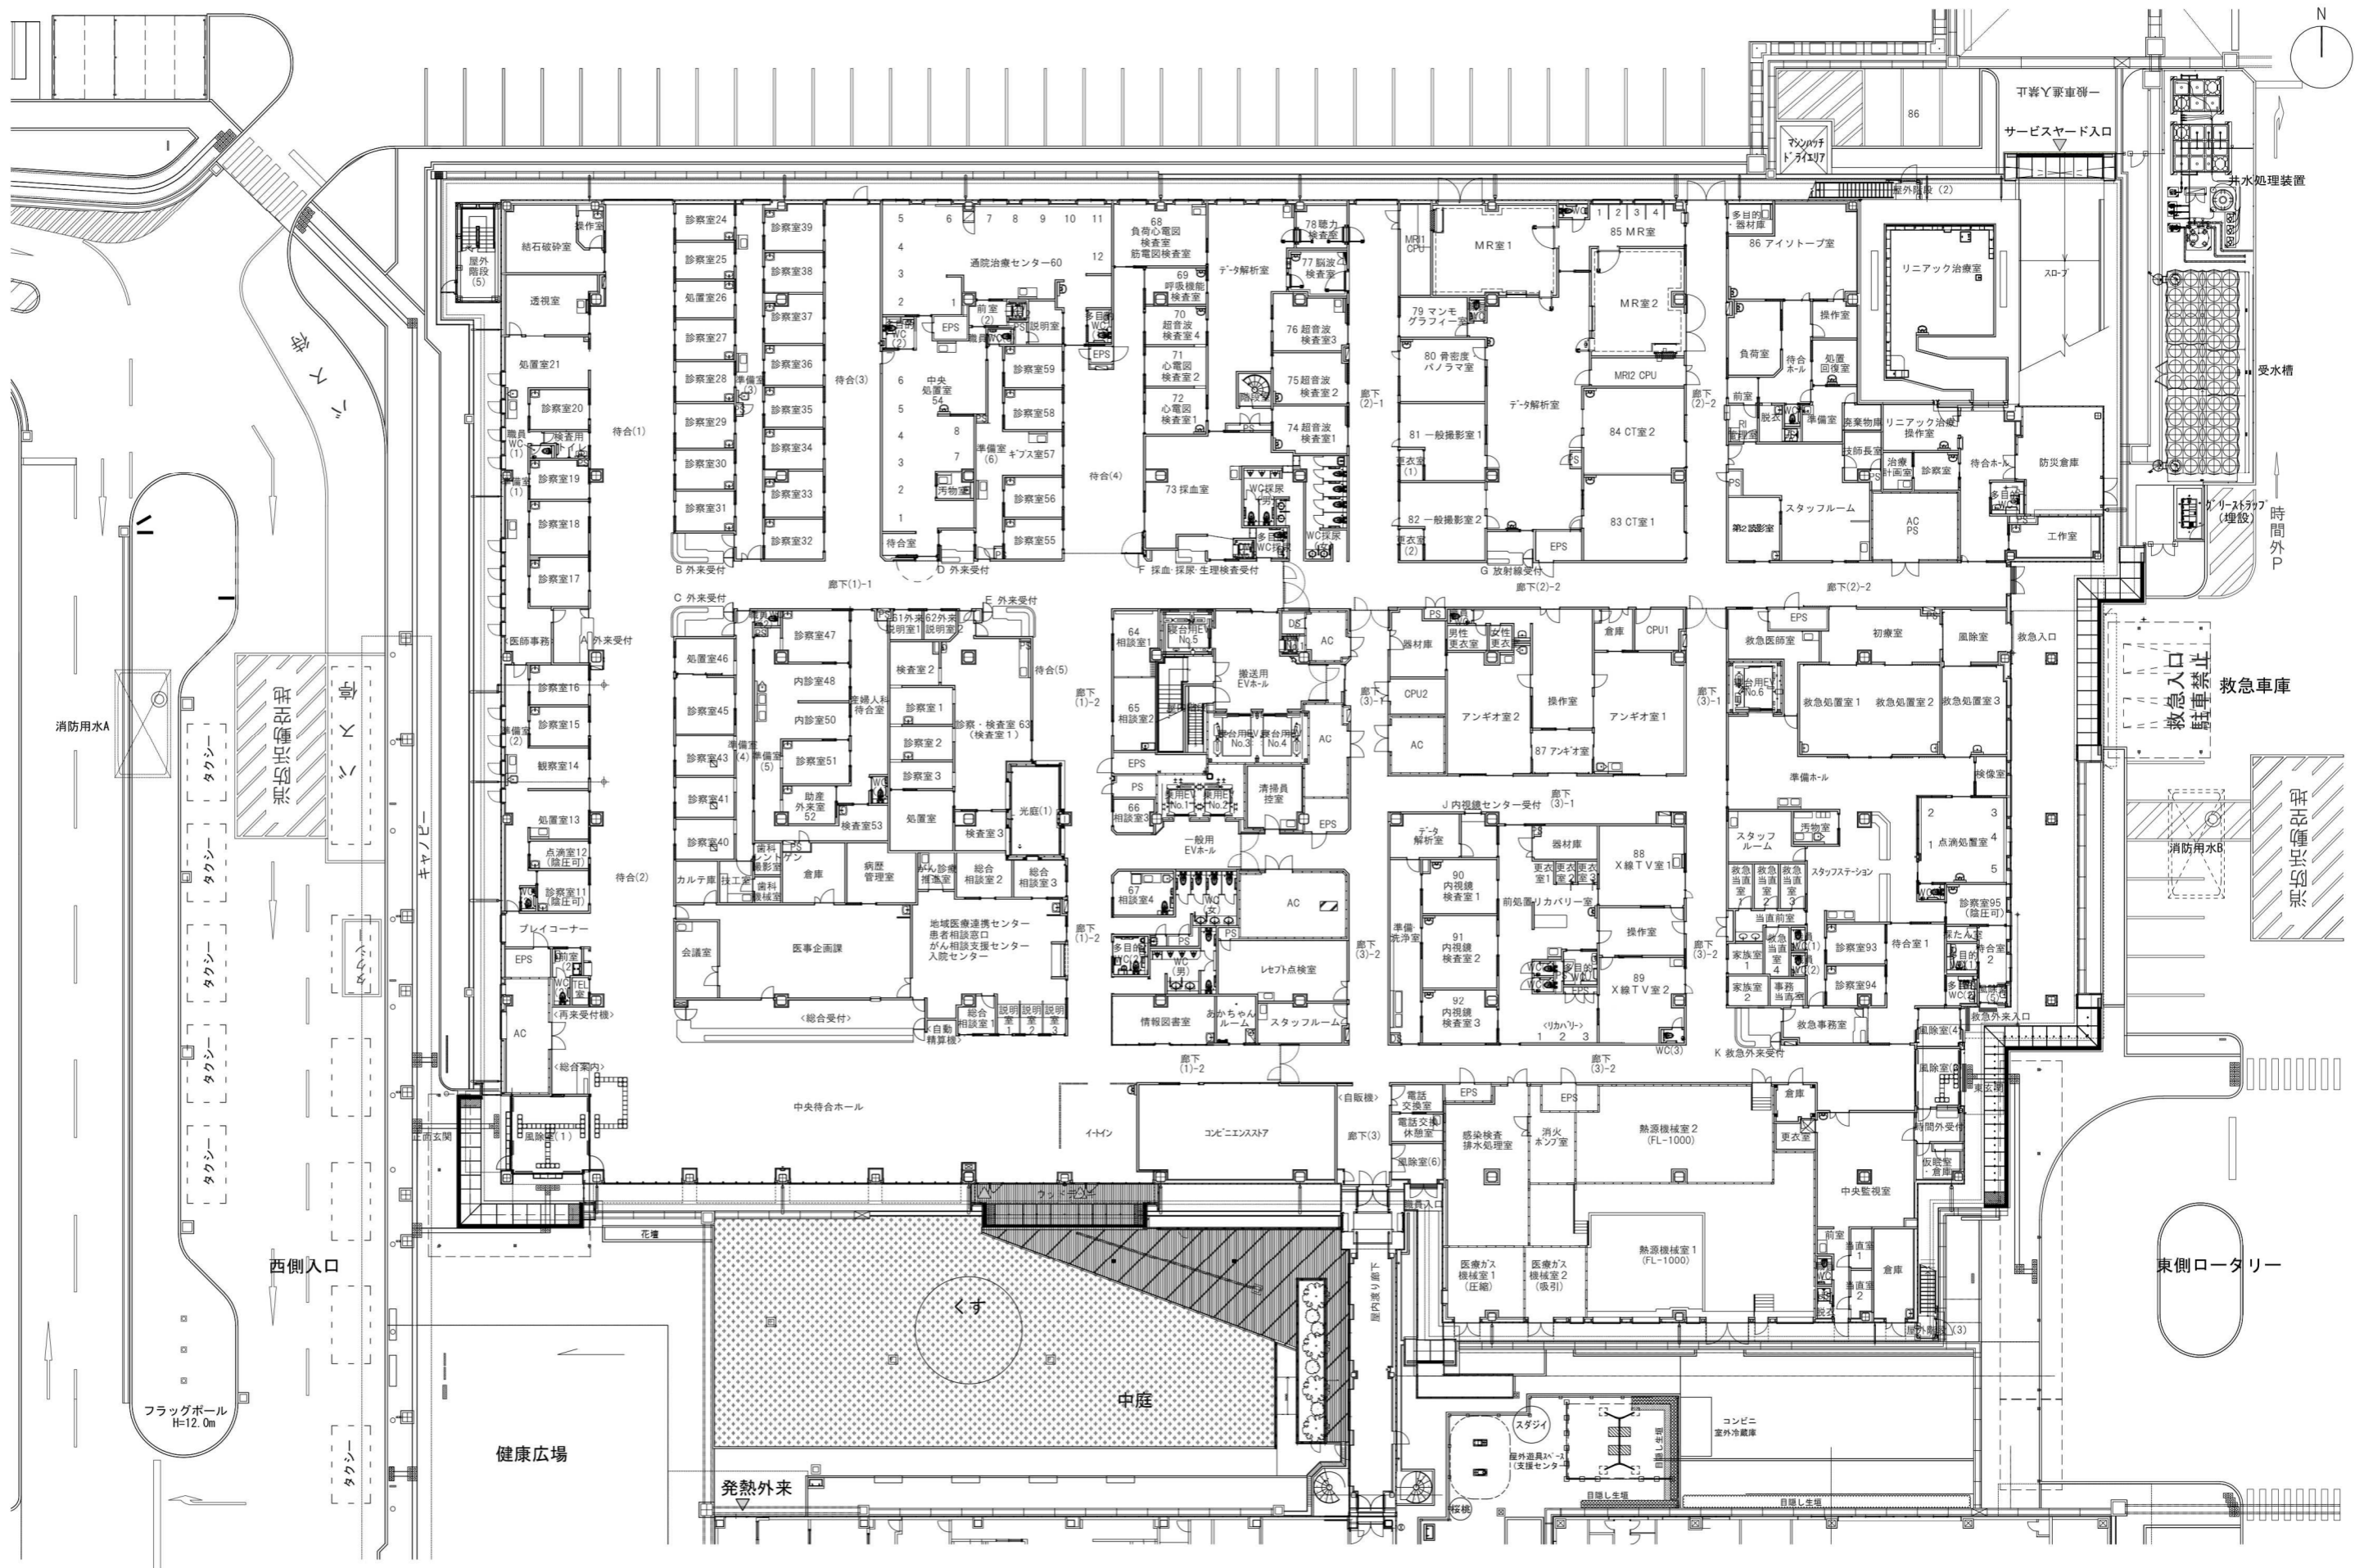

兵庫県土整備部住宅建築局営繕課



図面番号	T-190921-01	工事名称	兵庫県立丹波医療センター	種別	
図面名	1階平面図			縮尺	1/200(A1) 1/400(A3)
作成日	R31.09			画し番号	
一級建築士事務所 登録番号 東京都第1033号 建設コンサルタント 登録番号 建26第643号				作成日	R31.09

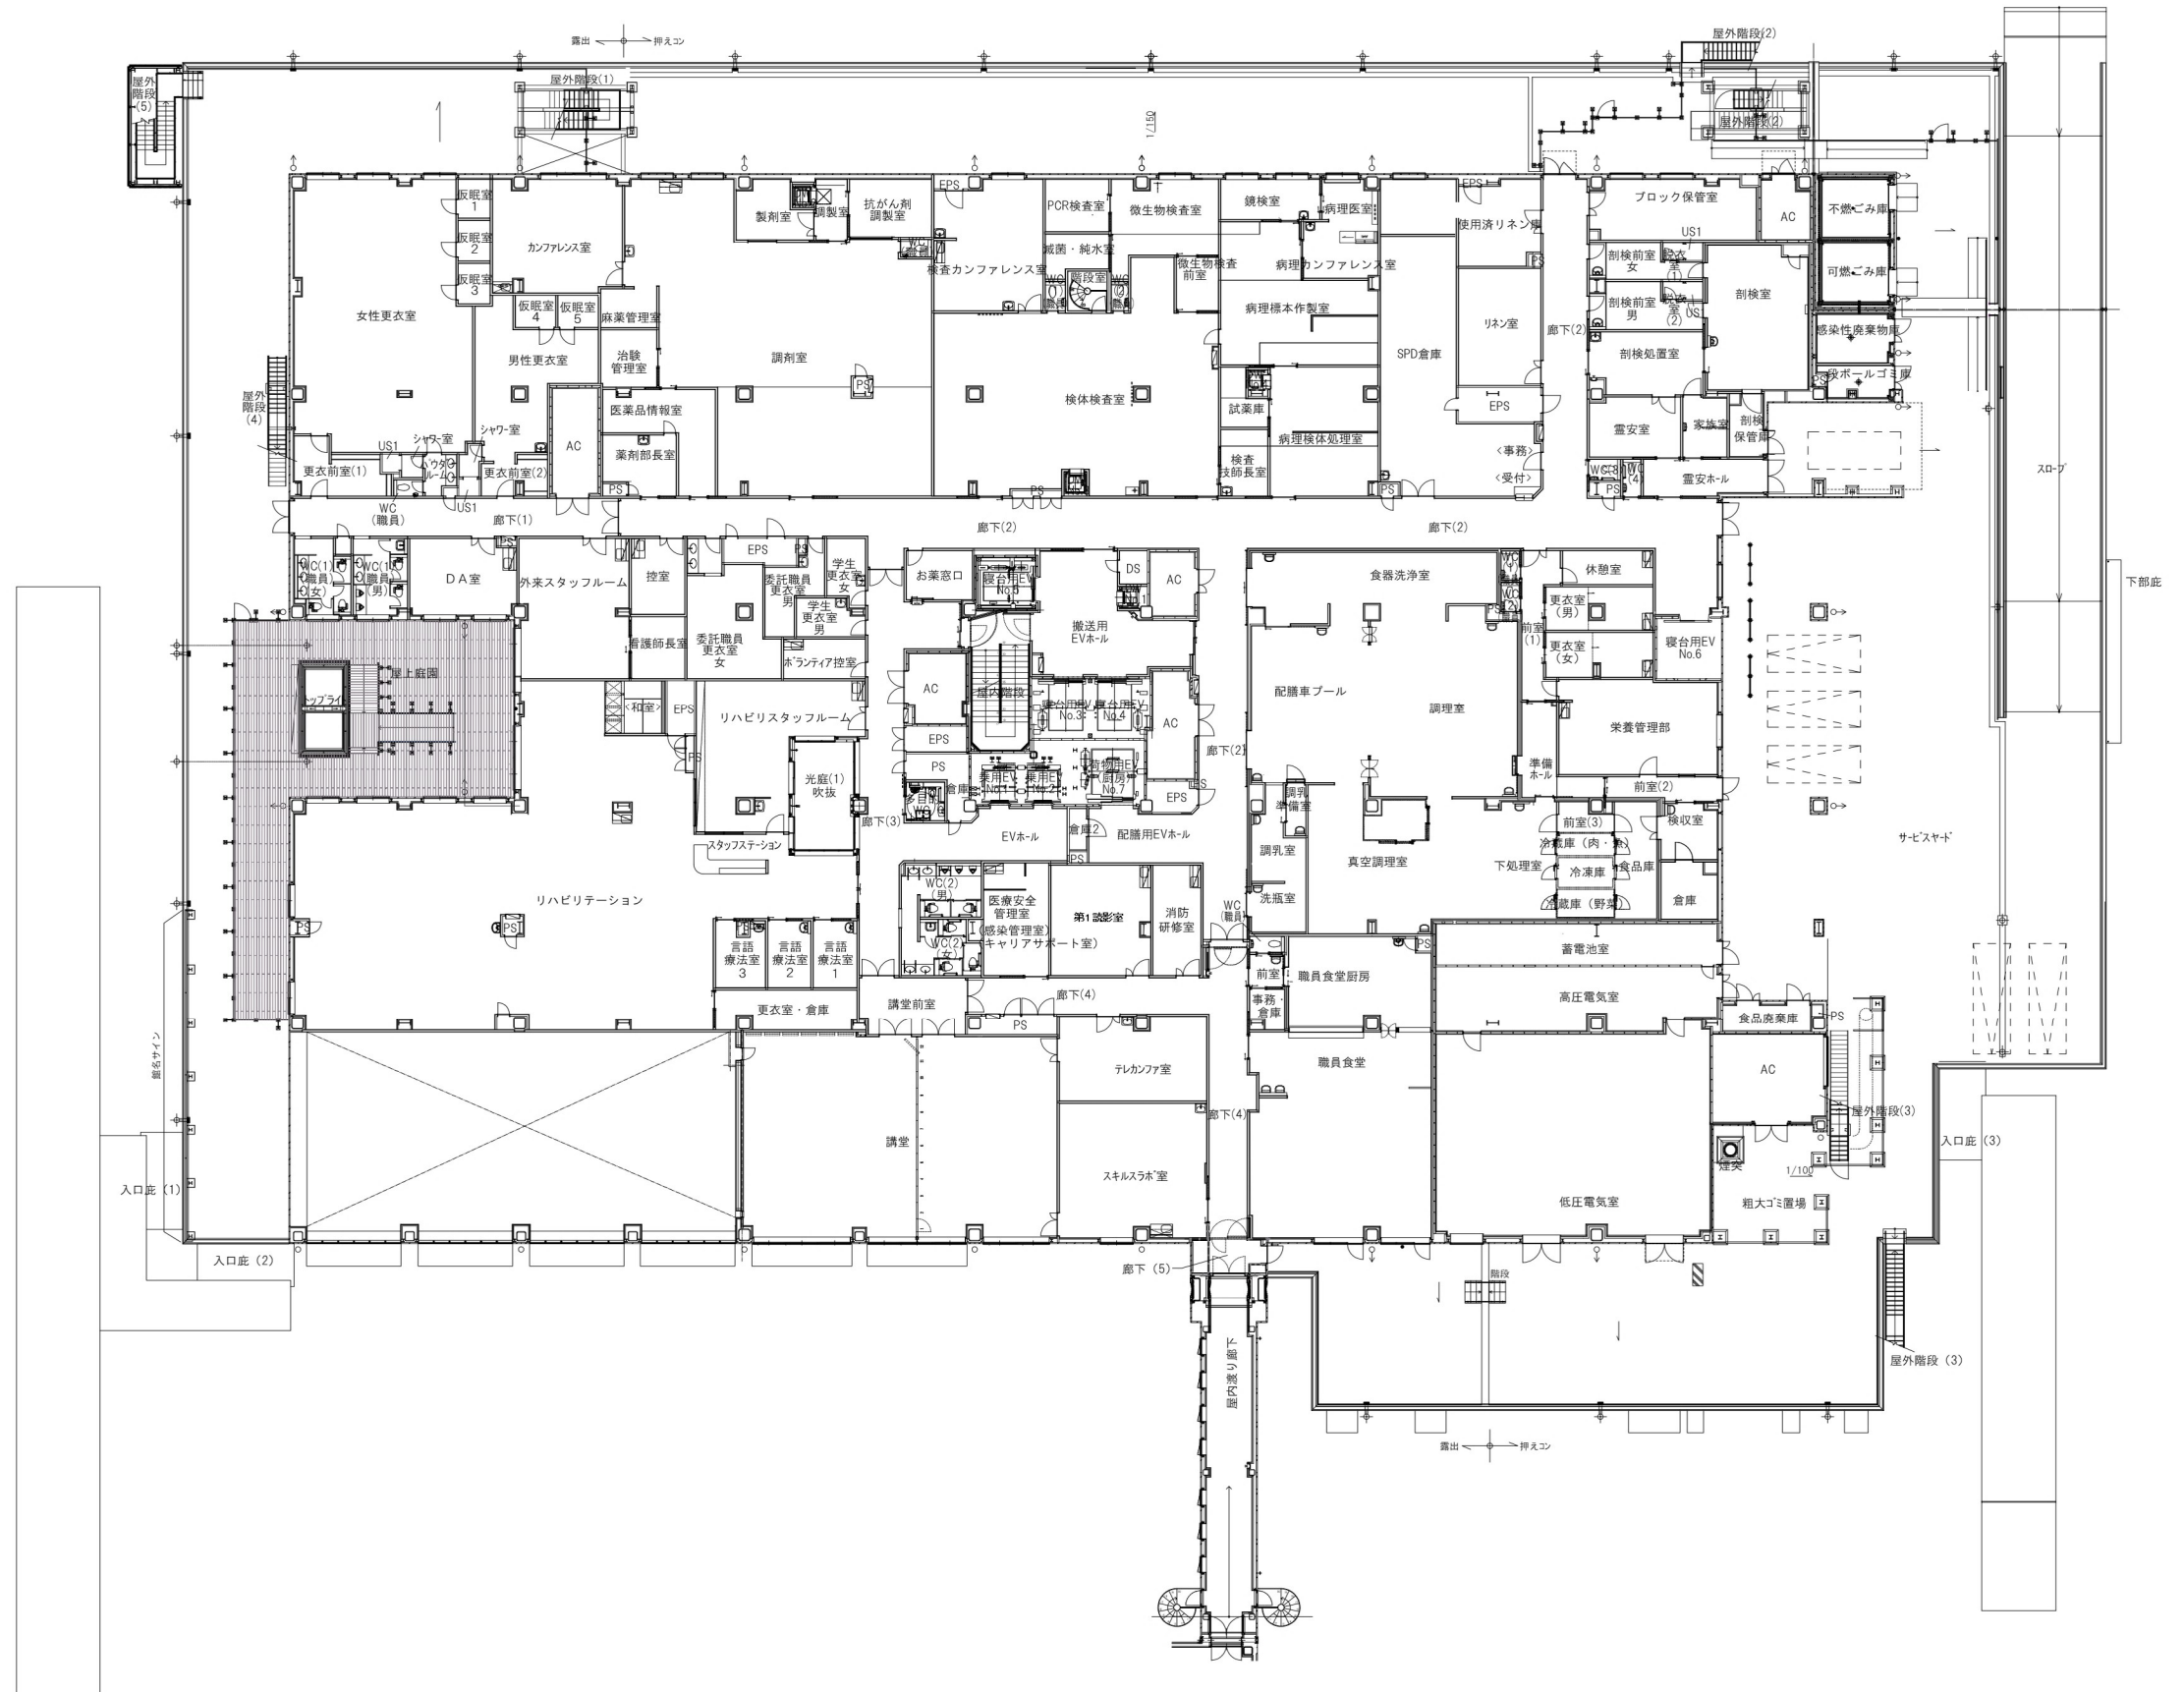
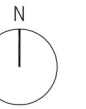


兵庫県土整備部住宅建築局営繕課



株式会社 佐藤総合計画



設計番号	T-190921-01	工事名称	兵庫県立丹波医療センター
図面名	2階平面図		縮尺 1/200(A1) 1/400(A3)
作成日	R31.09		高し番号
一級建築士事務所 登録番号 東京都第1033号 建設コンサルタント 登録番号 建26第843号			

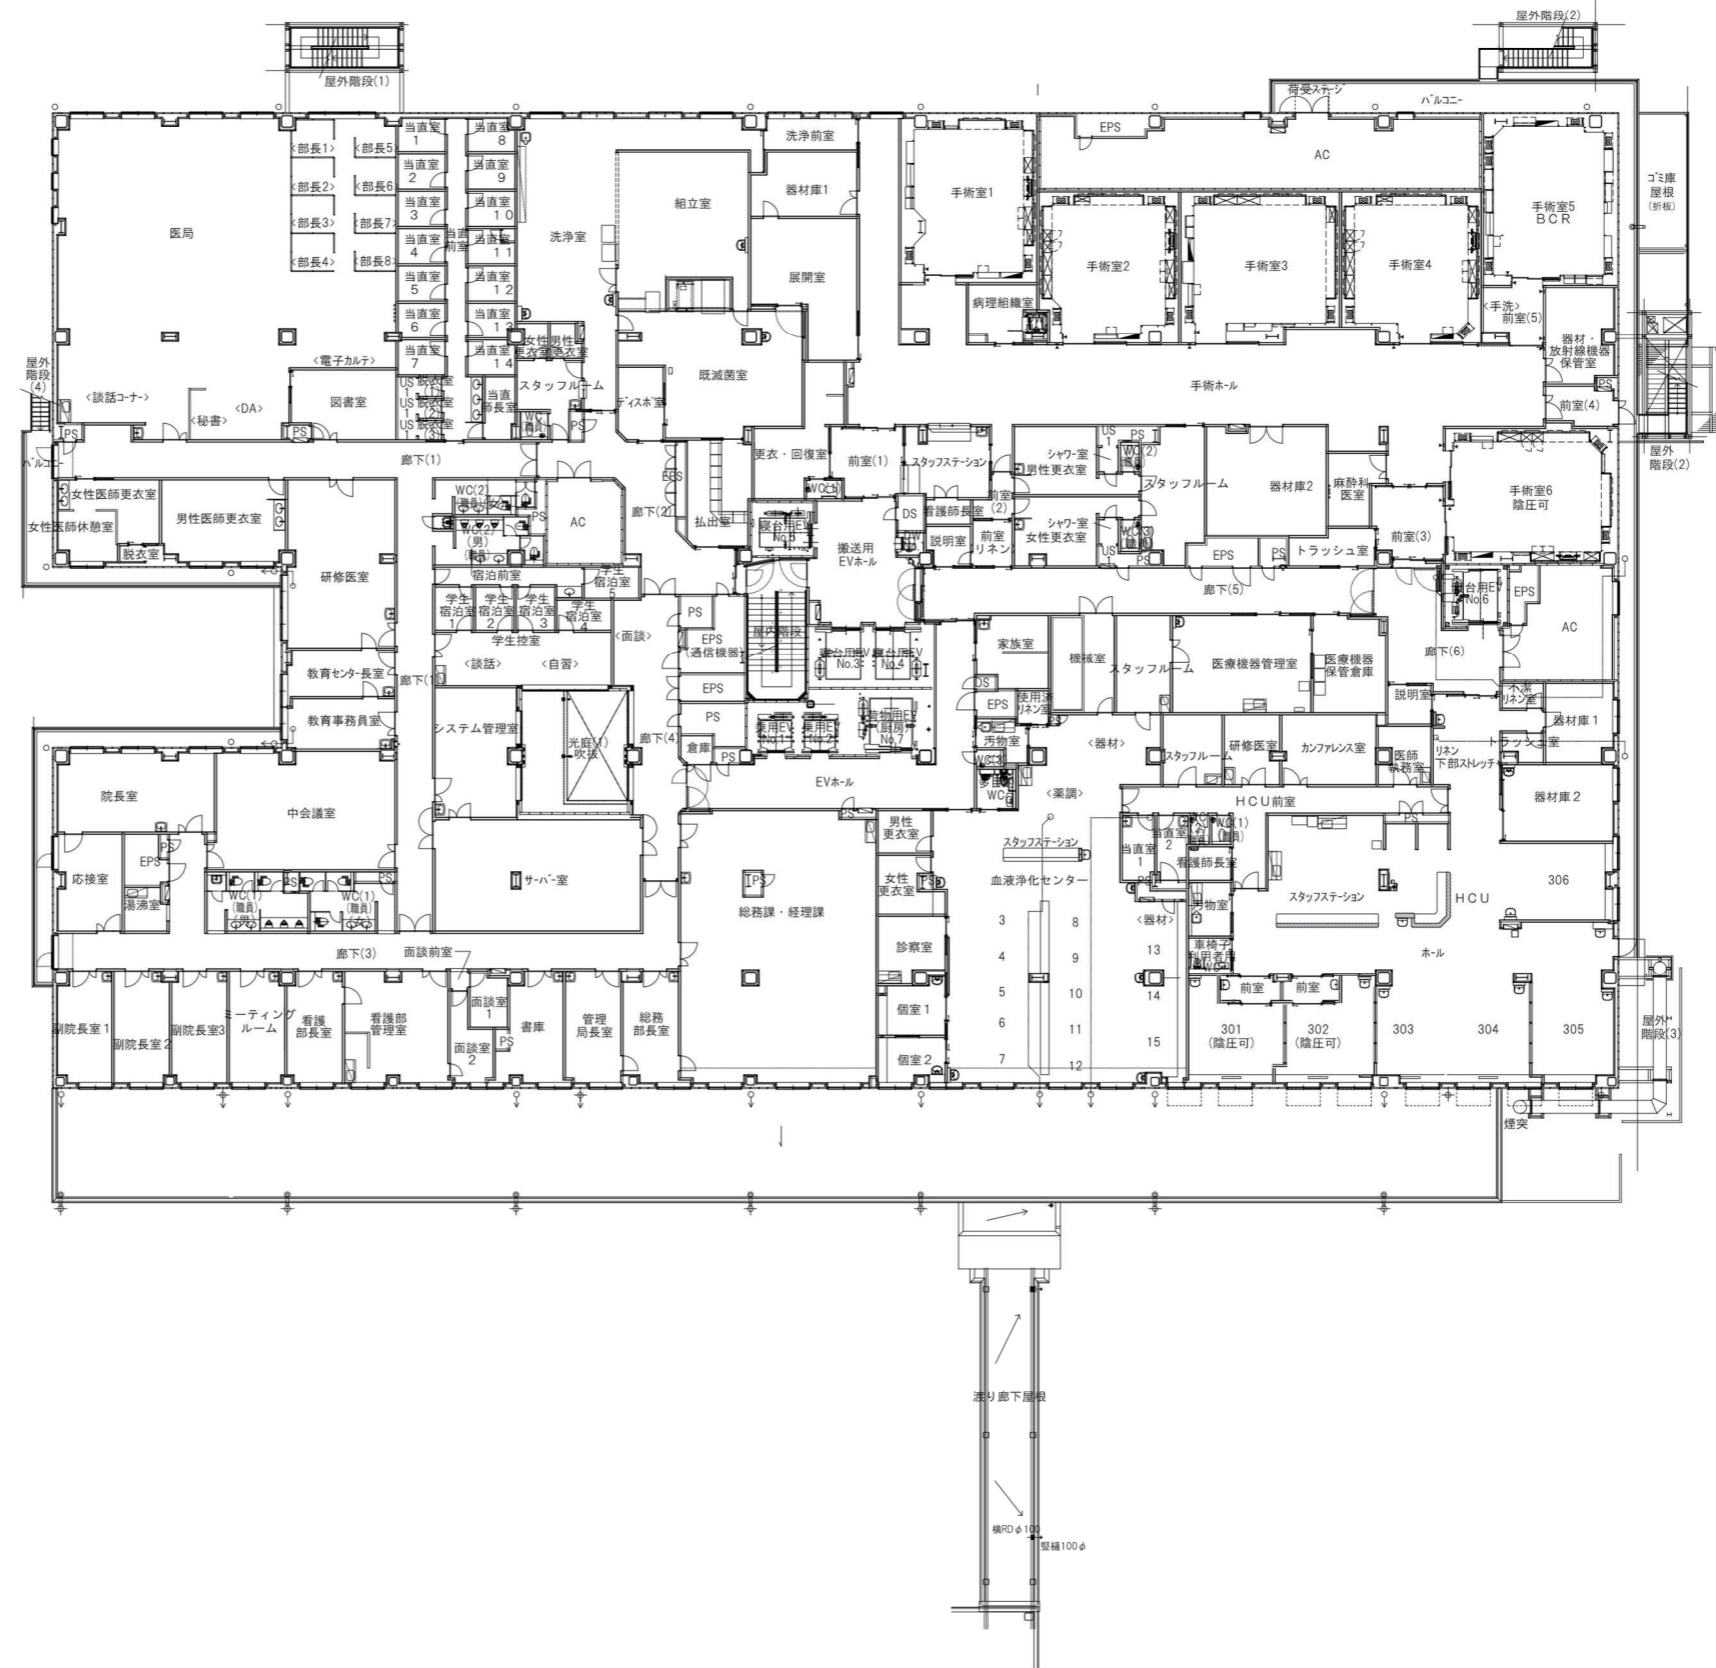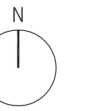

兵庫県土整備部住宅建築局営繕課



設計番号	T-190921-01	工事名称	兵庫県立丹波医療センター	種別	
図面名	3階平面図			縮尺	1/200(A1) 1/400(A3)
作成日	R31.09			通し番号	
一級建築士事務所 登録番号 東京都第1033号 建設コンサルタント 登録番号 建26第643号					

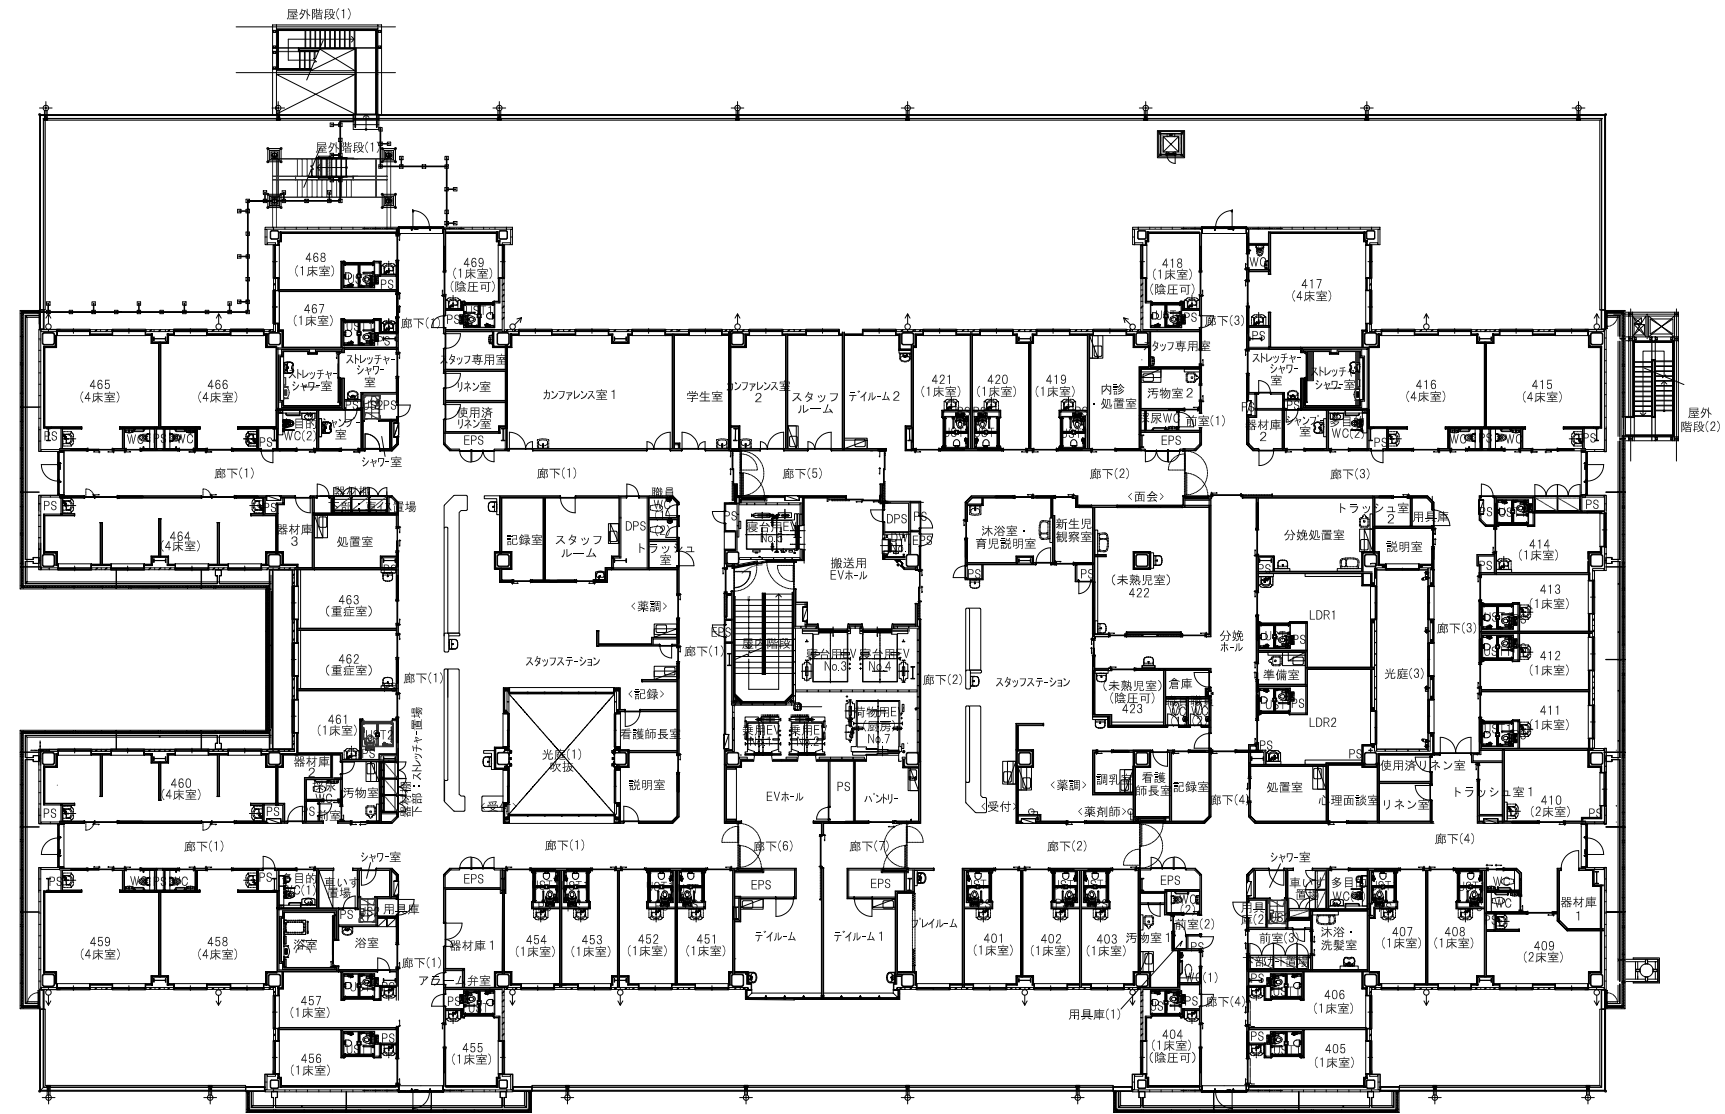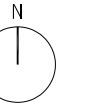


兵庫県土整備部住宅建築局営繕課



株式会社 佐藤総合計画



図面番号 T-190921-01	工事名称 兵庫県立丹波医療センター	種別
4階平面図		縮尺 1/200(A1) 1/400(A3)
作成日 R31.09		高し番号
一級建築士事務所 登録番号 東京都第1033号 建築コンサルタント 登録番号 第26第94号		

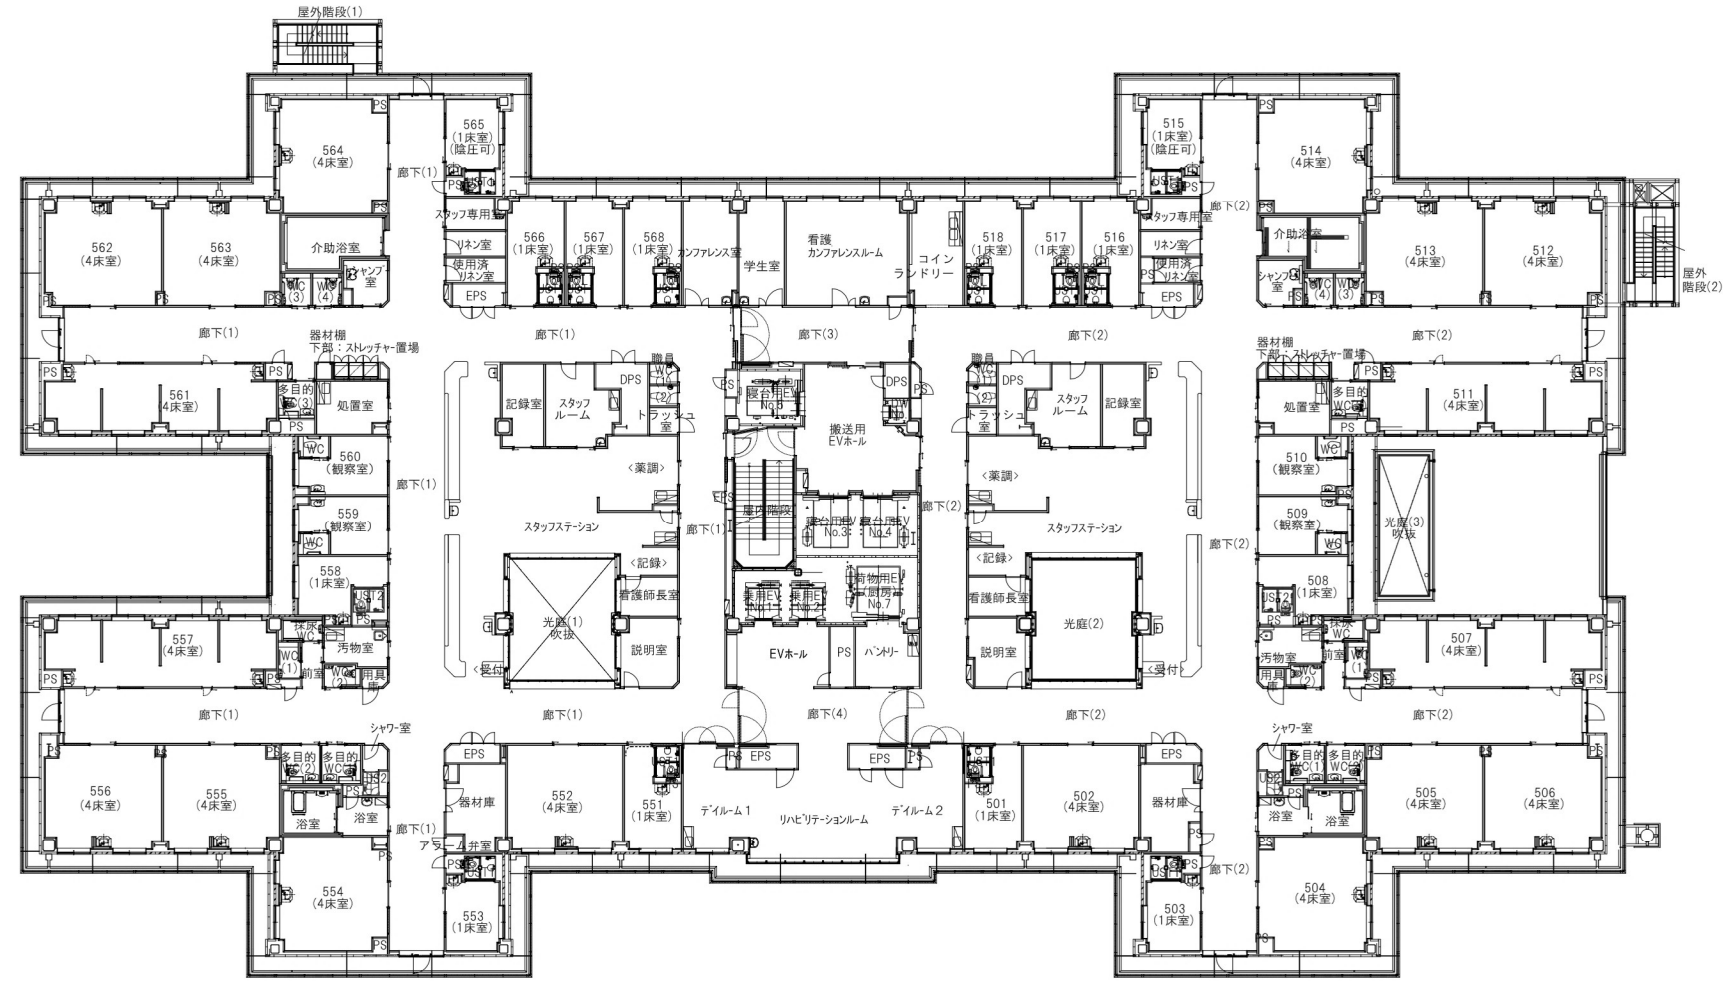



兵庫県土整備部住宅建築局営繕課





図面番号	T-190921-01	工事名称	兵庫県立丹波医療センター	種別	
図面名	5階平面図			縮尺	1/200(A1) 1/400(A3)
作成日	R31.09			通し番号	
一級建築士事務所	登録番号	東京都第1033号	建設コンサルタント	登録番号	建26第843号

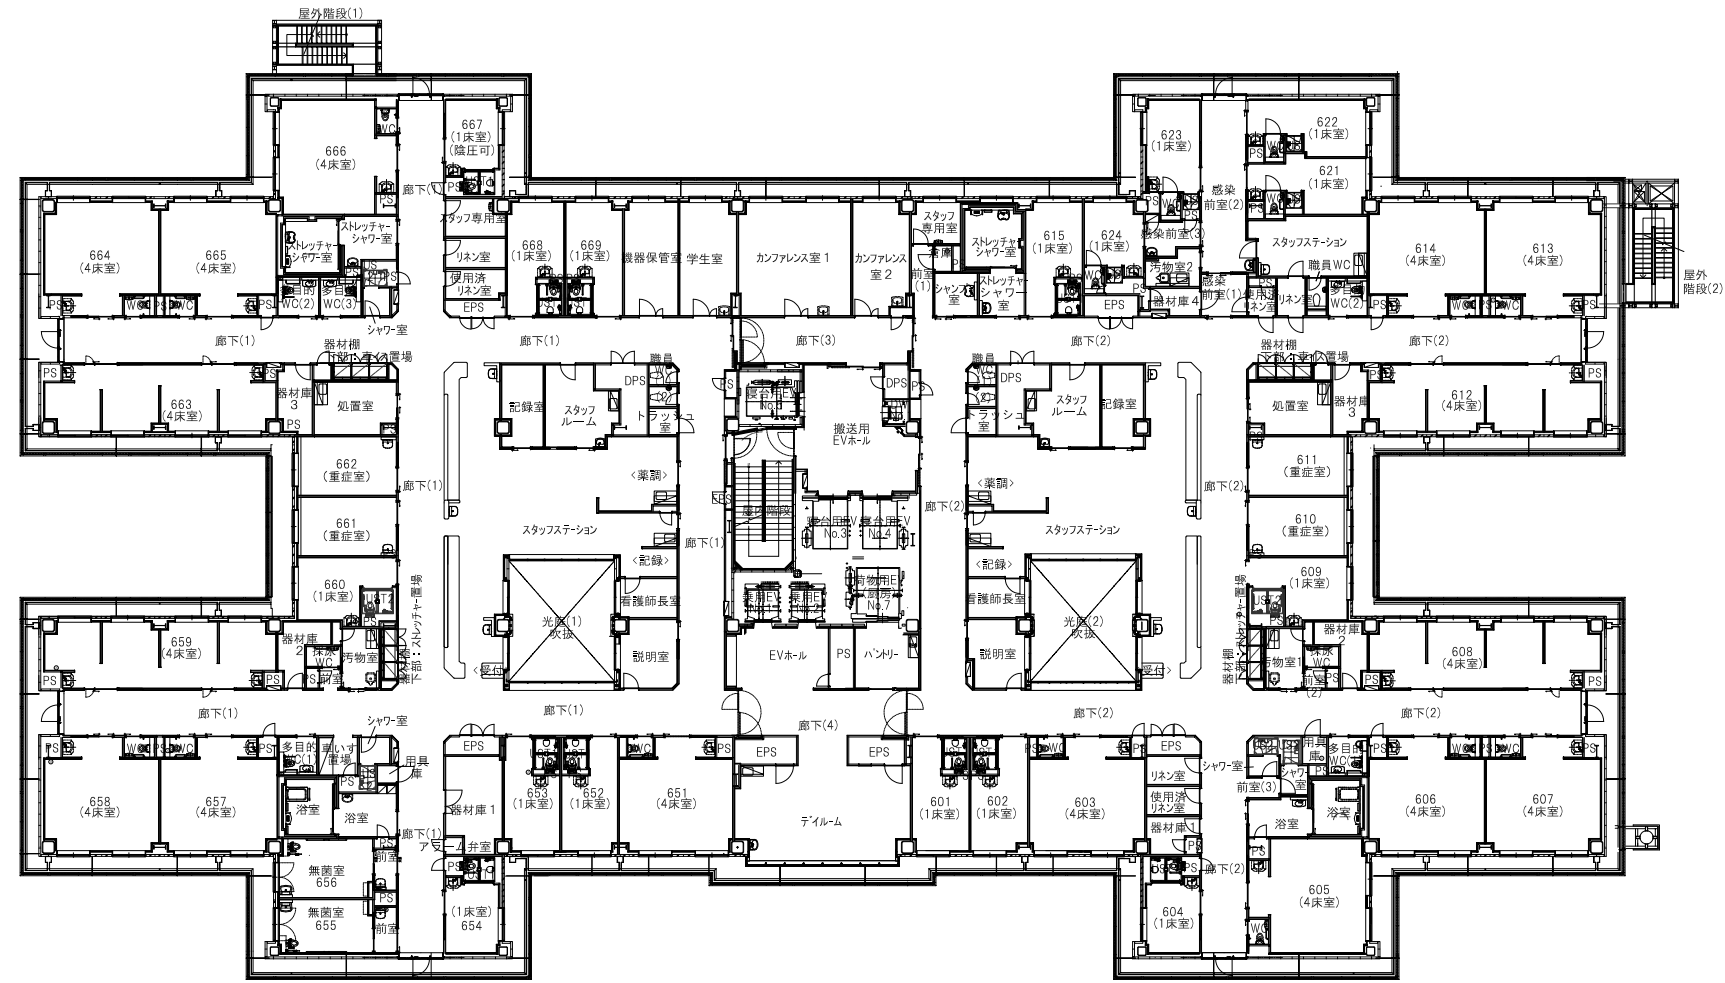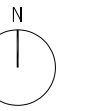


図面番号	工事名称	種別
6階平面図	兵庫県立丹波医療センター	
縮尺	1/200(A1)	1/400(A3)
作成日	R31.09	
登録番号	東京都第1033号 建設コンサルタント 登録番号 第26第843号	

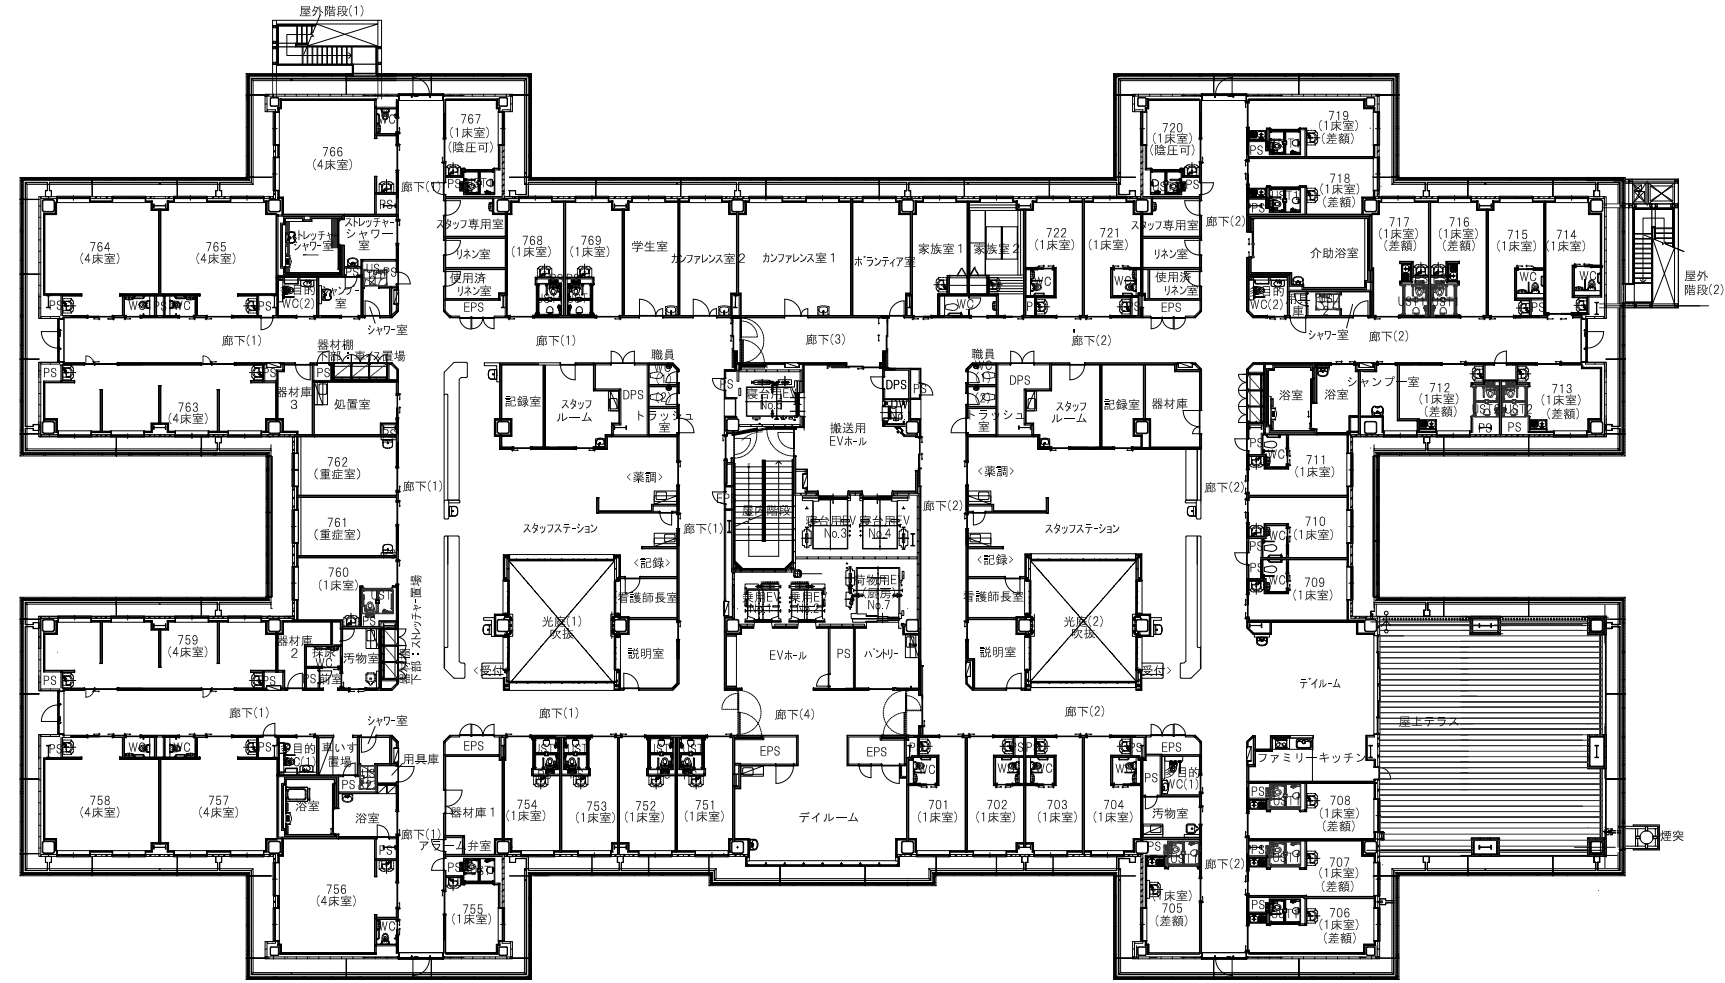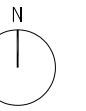




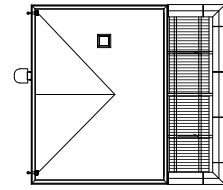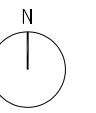


PHR階平面図

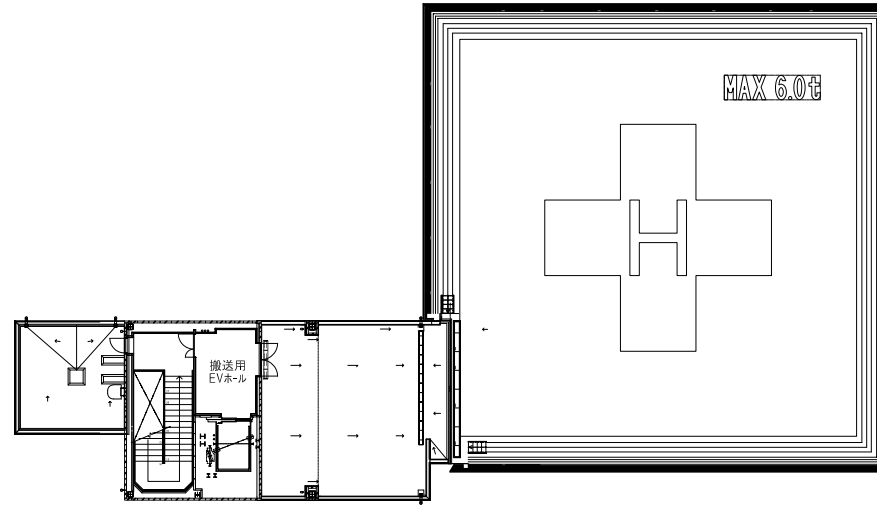

PH2階平面図

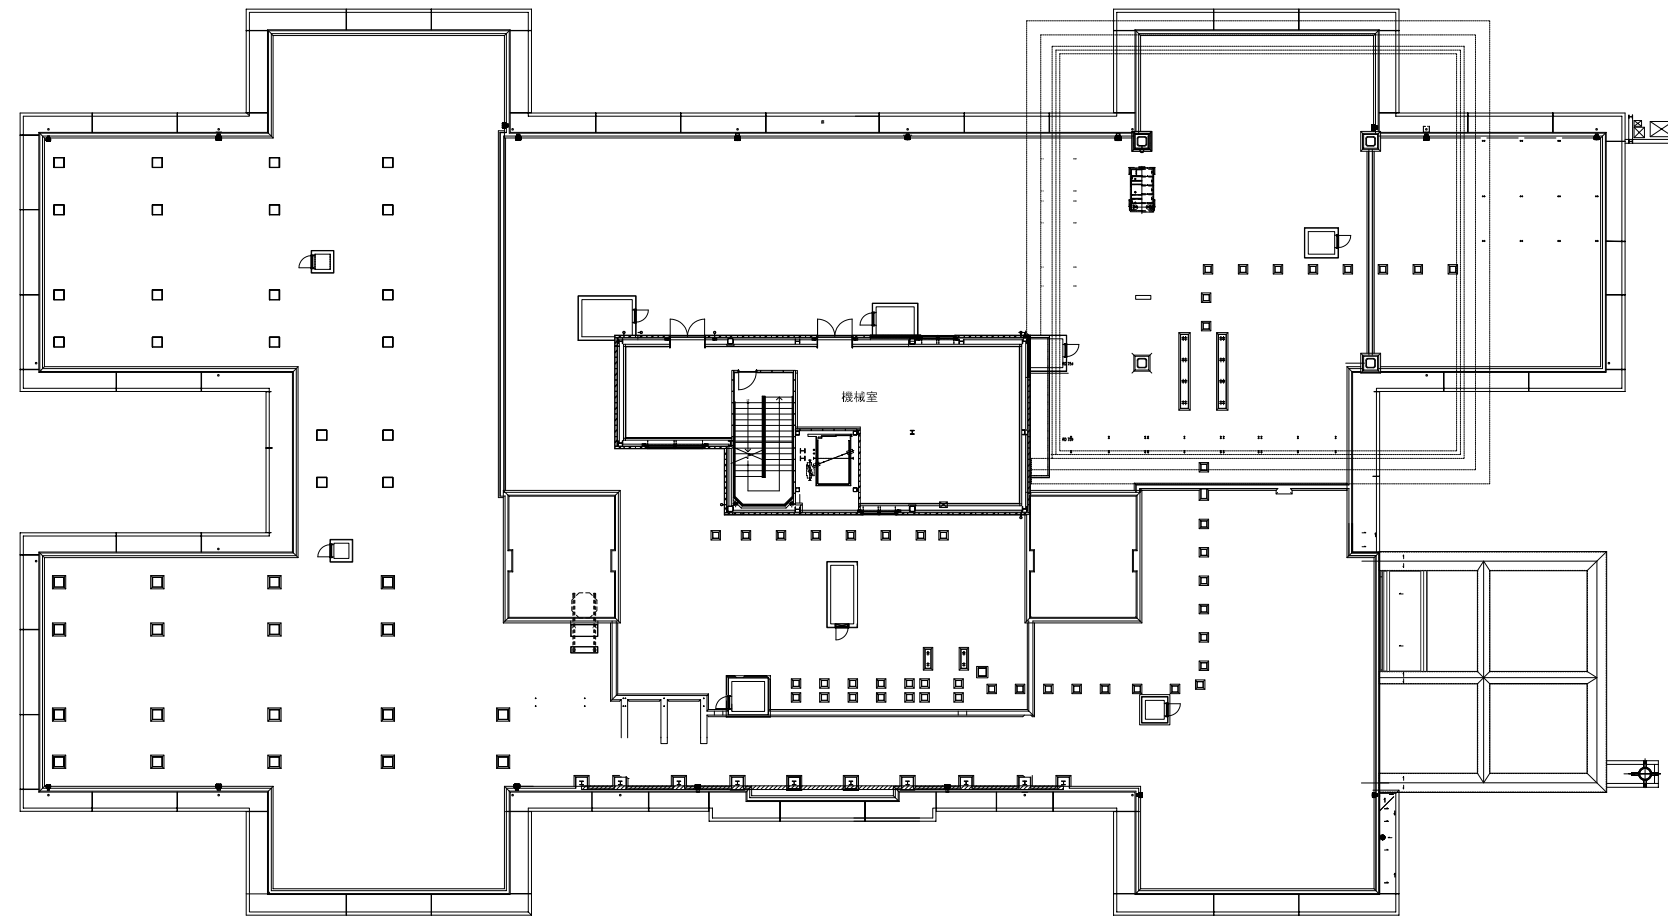


PH1階平面図

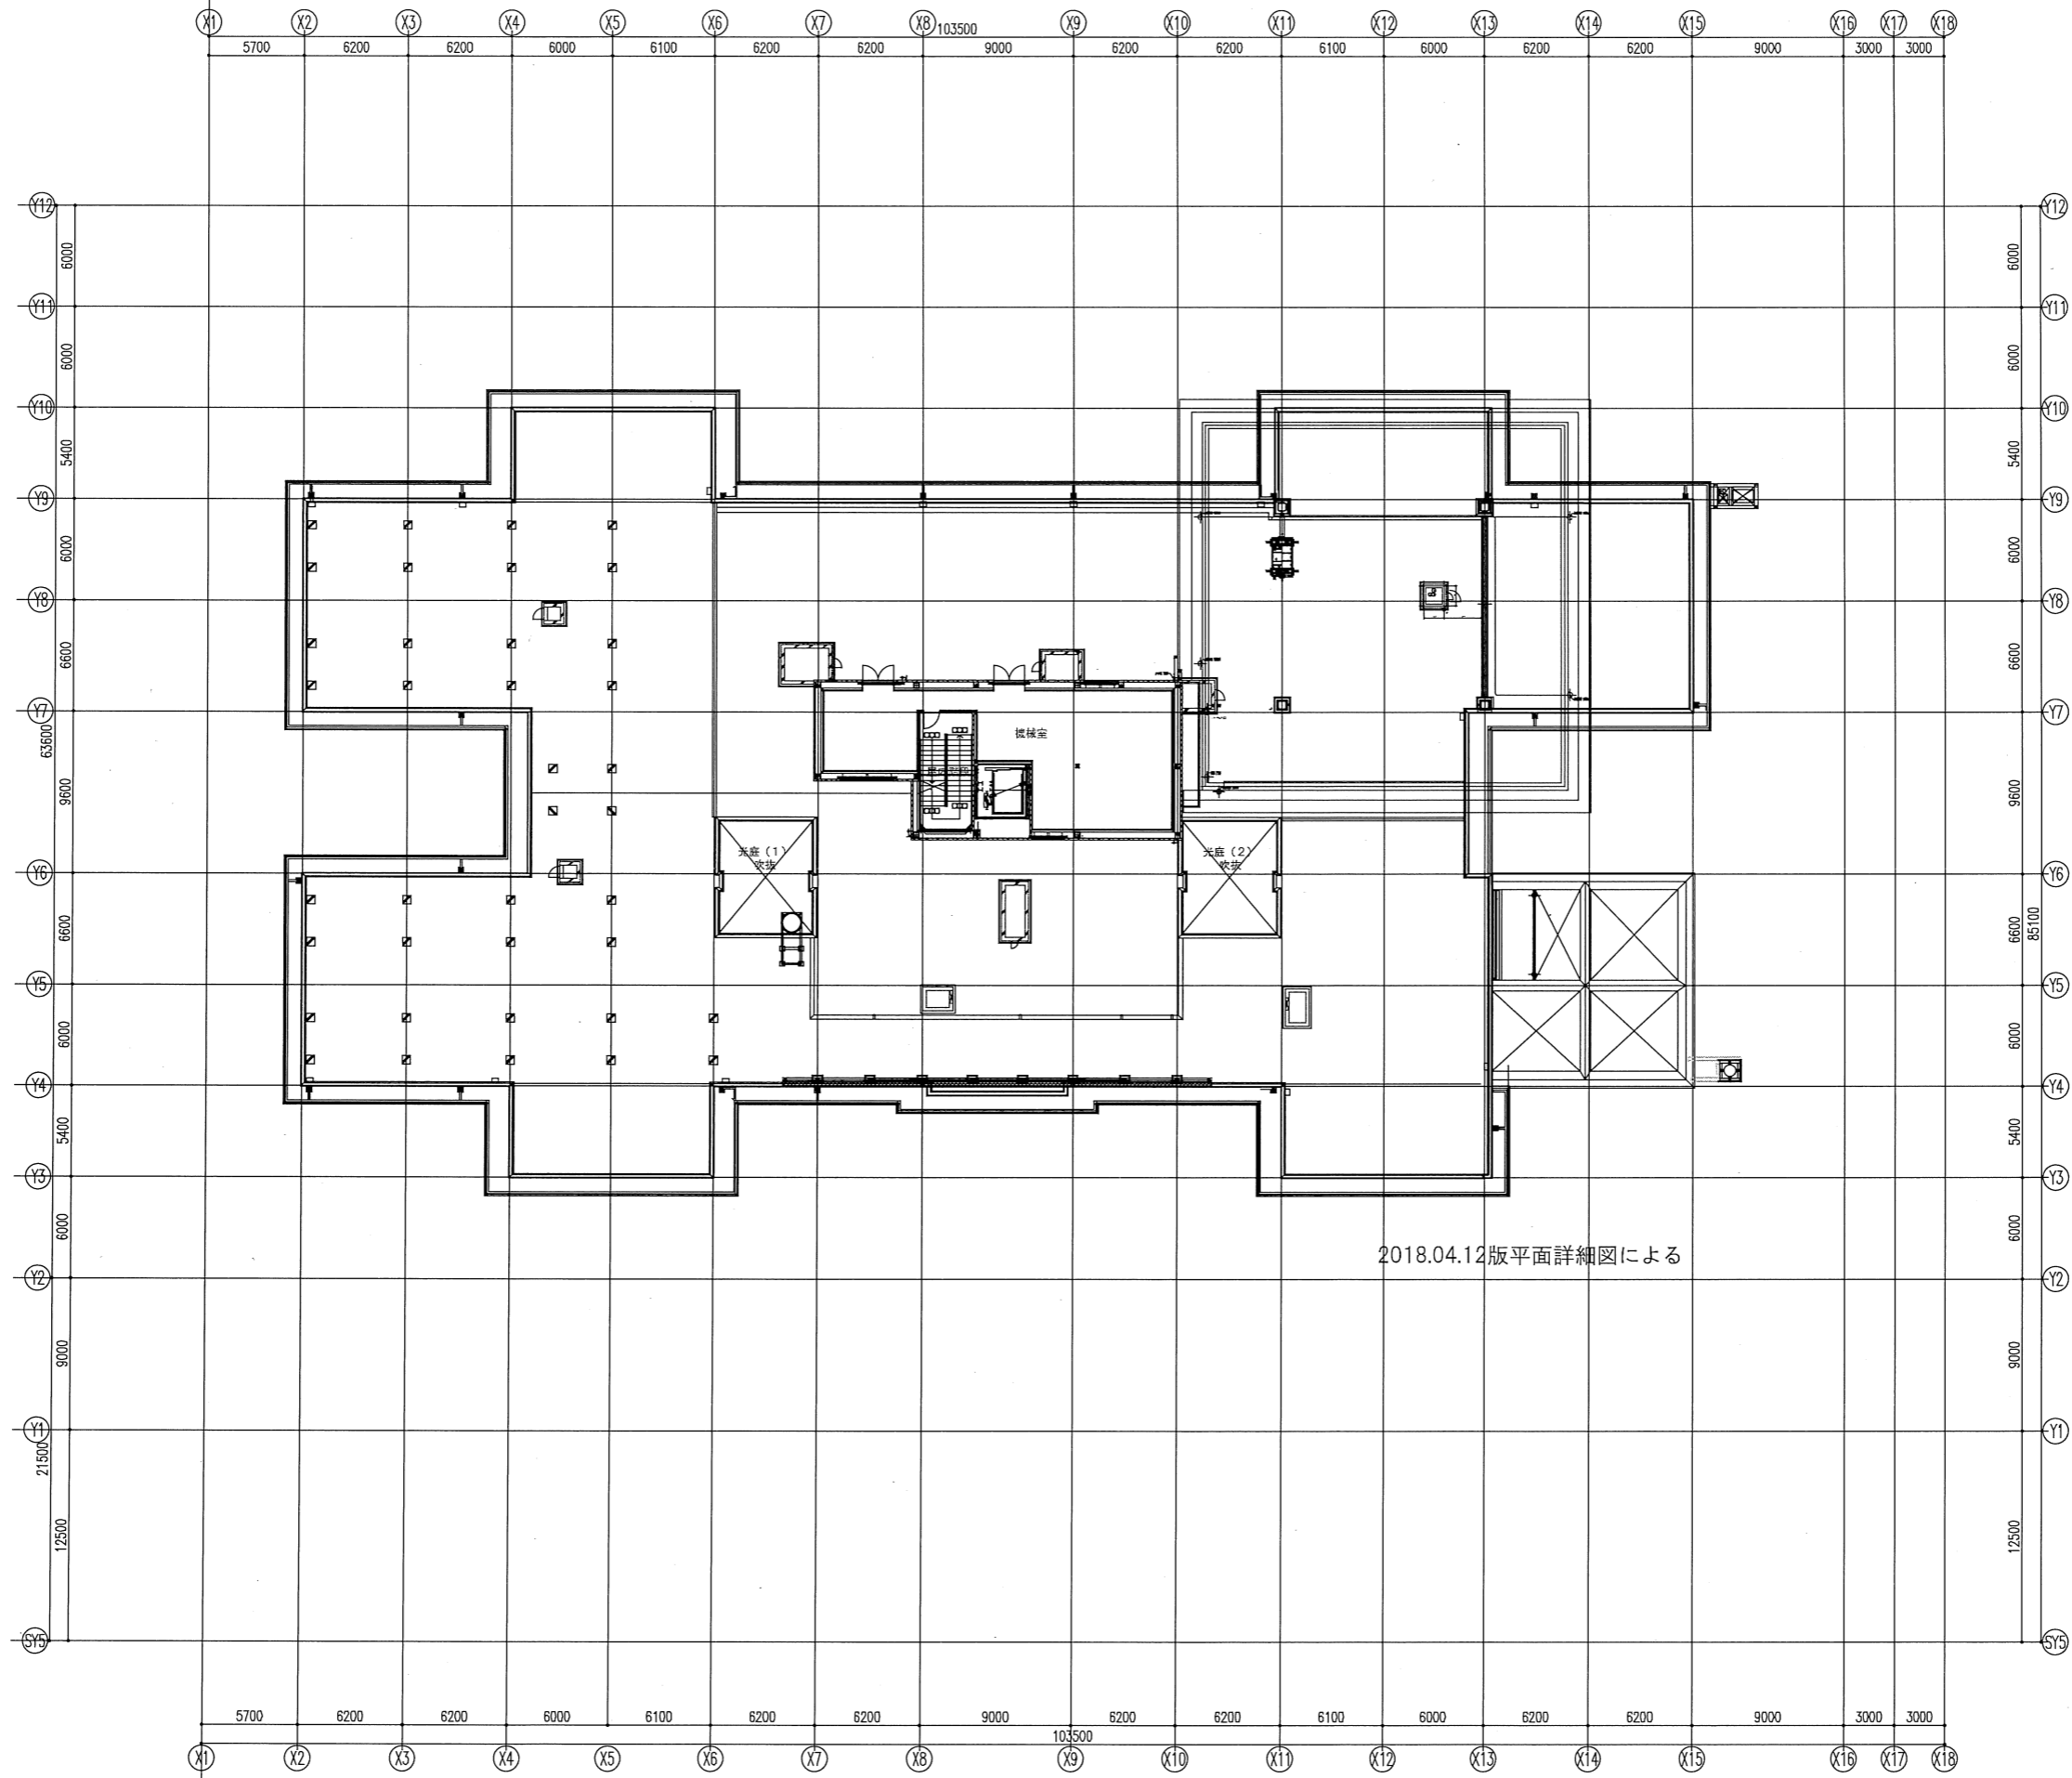

2018.04.12版平面詳細図による

凡 例		株式会社 佐藤総合計画 受領日	大林・大鉄・阿比野特別共同企業体 柏原病院JV工事事務所 確認日	工事名称 県立柏原・柏原赤十字総合病院及び 丹波市地域総合支援センター（仮称）建築工事	図面番号 病棟棟PH1F階 平面図	原簿番号 H-P1
		所長 副所長	縮尺 A1=1/200 A3=1/400	室名確認図(02) 2018.10.04 OBG-KTH-DFF.DWG		

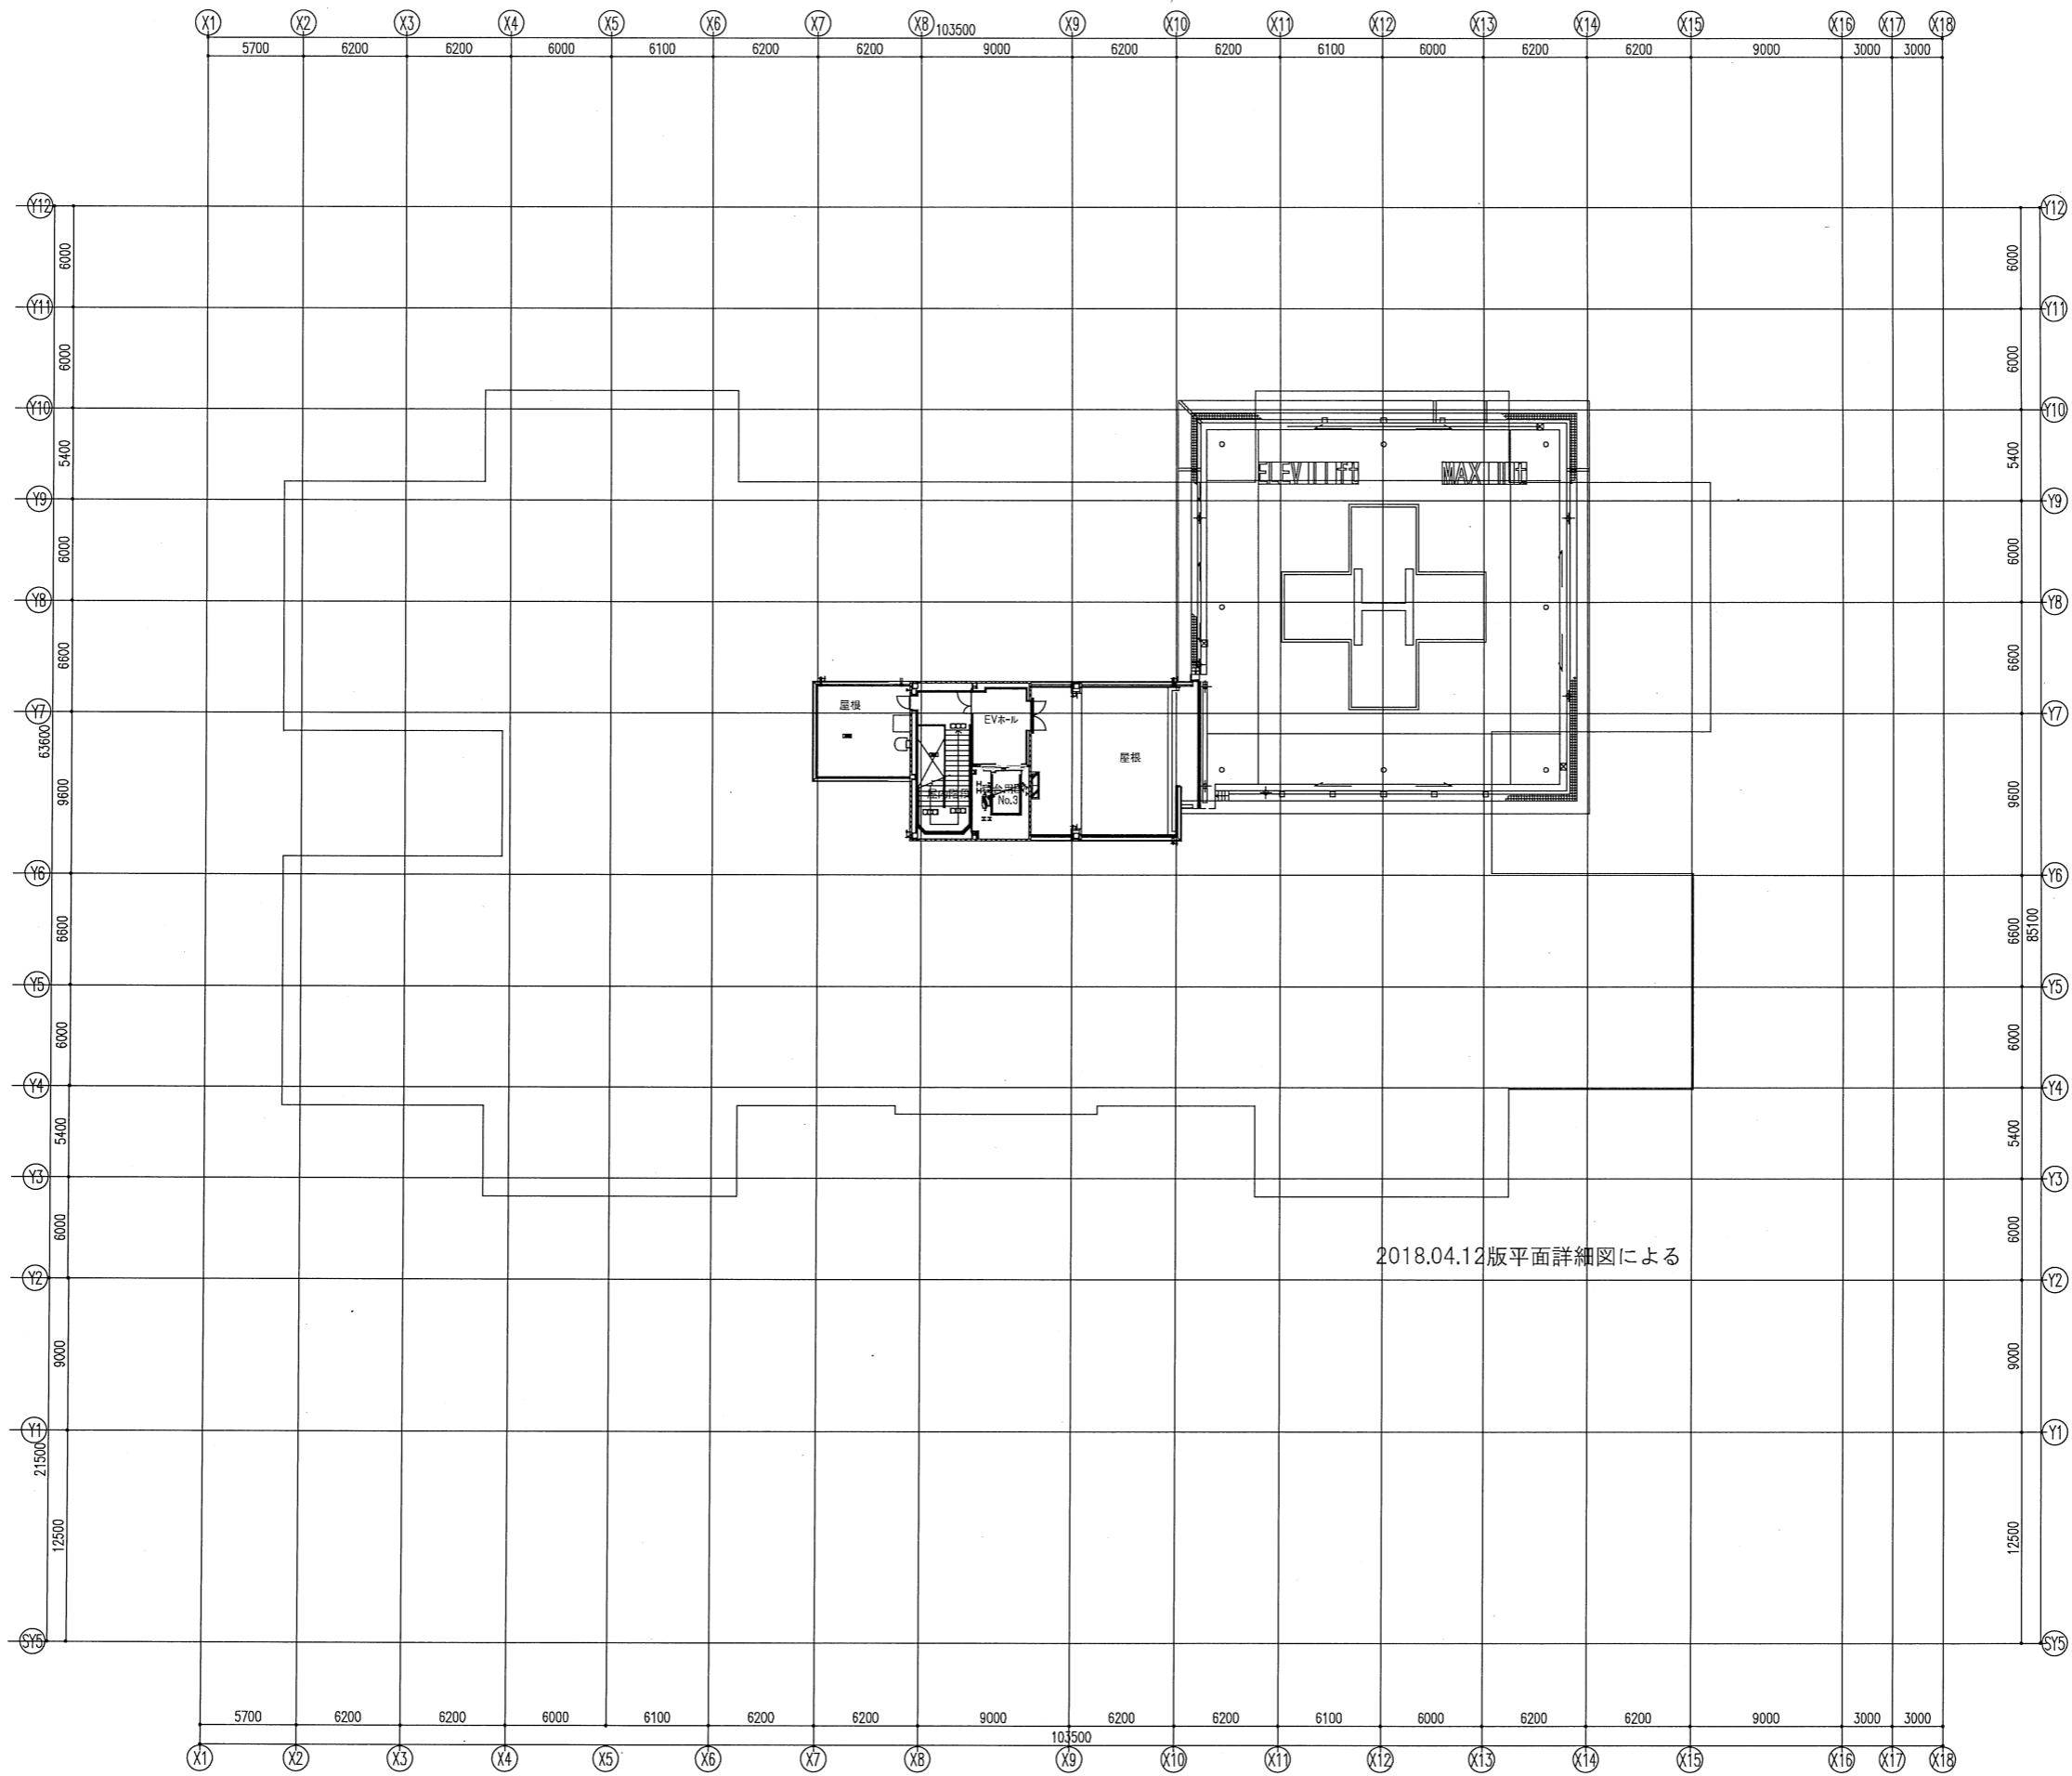

2018.04.12版平面詳細図による

凡 例	駐 車 場 車 庫 項		株式会社 佐藤総合計画 受領日	大林・大成・阿比野特別共同企業体 柏原病院JV工事事務所 確認日	工事名称 県立柏原・柏原赤十字統合新病院及び 丹波市地域総合支援センター（仮称）建築工事	図面番号 病院棟PH2F階 平面図	図面縮尺 A1=1/200 A3=1/400	図面確認 室名確認図(02) 2018.10.04	図面番号 H-P2
			所長 副所長	図面確認 2018.10.04	図面確認 2018.10.04				